




PIANTA LIVELLO 1 (Qta +3.70)

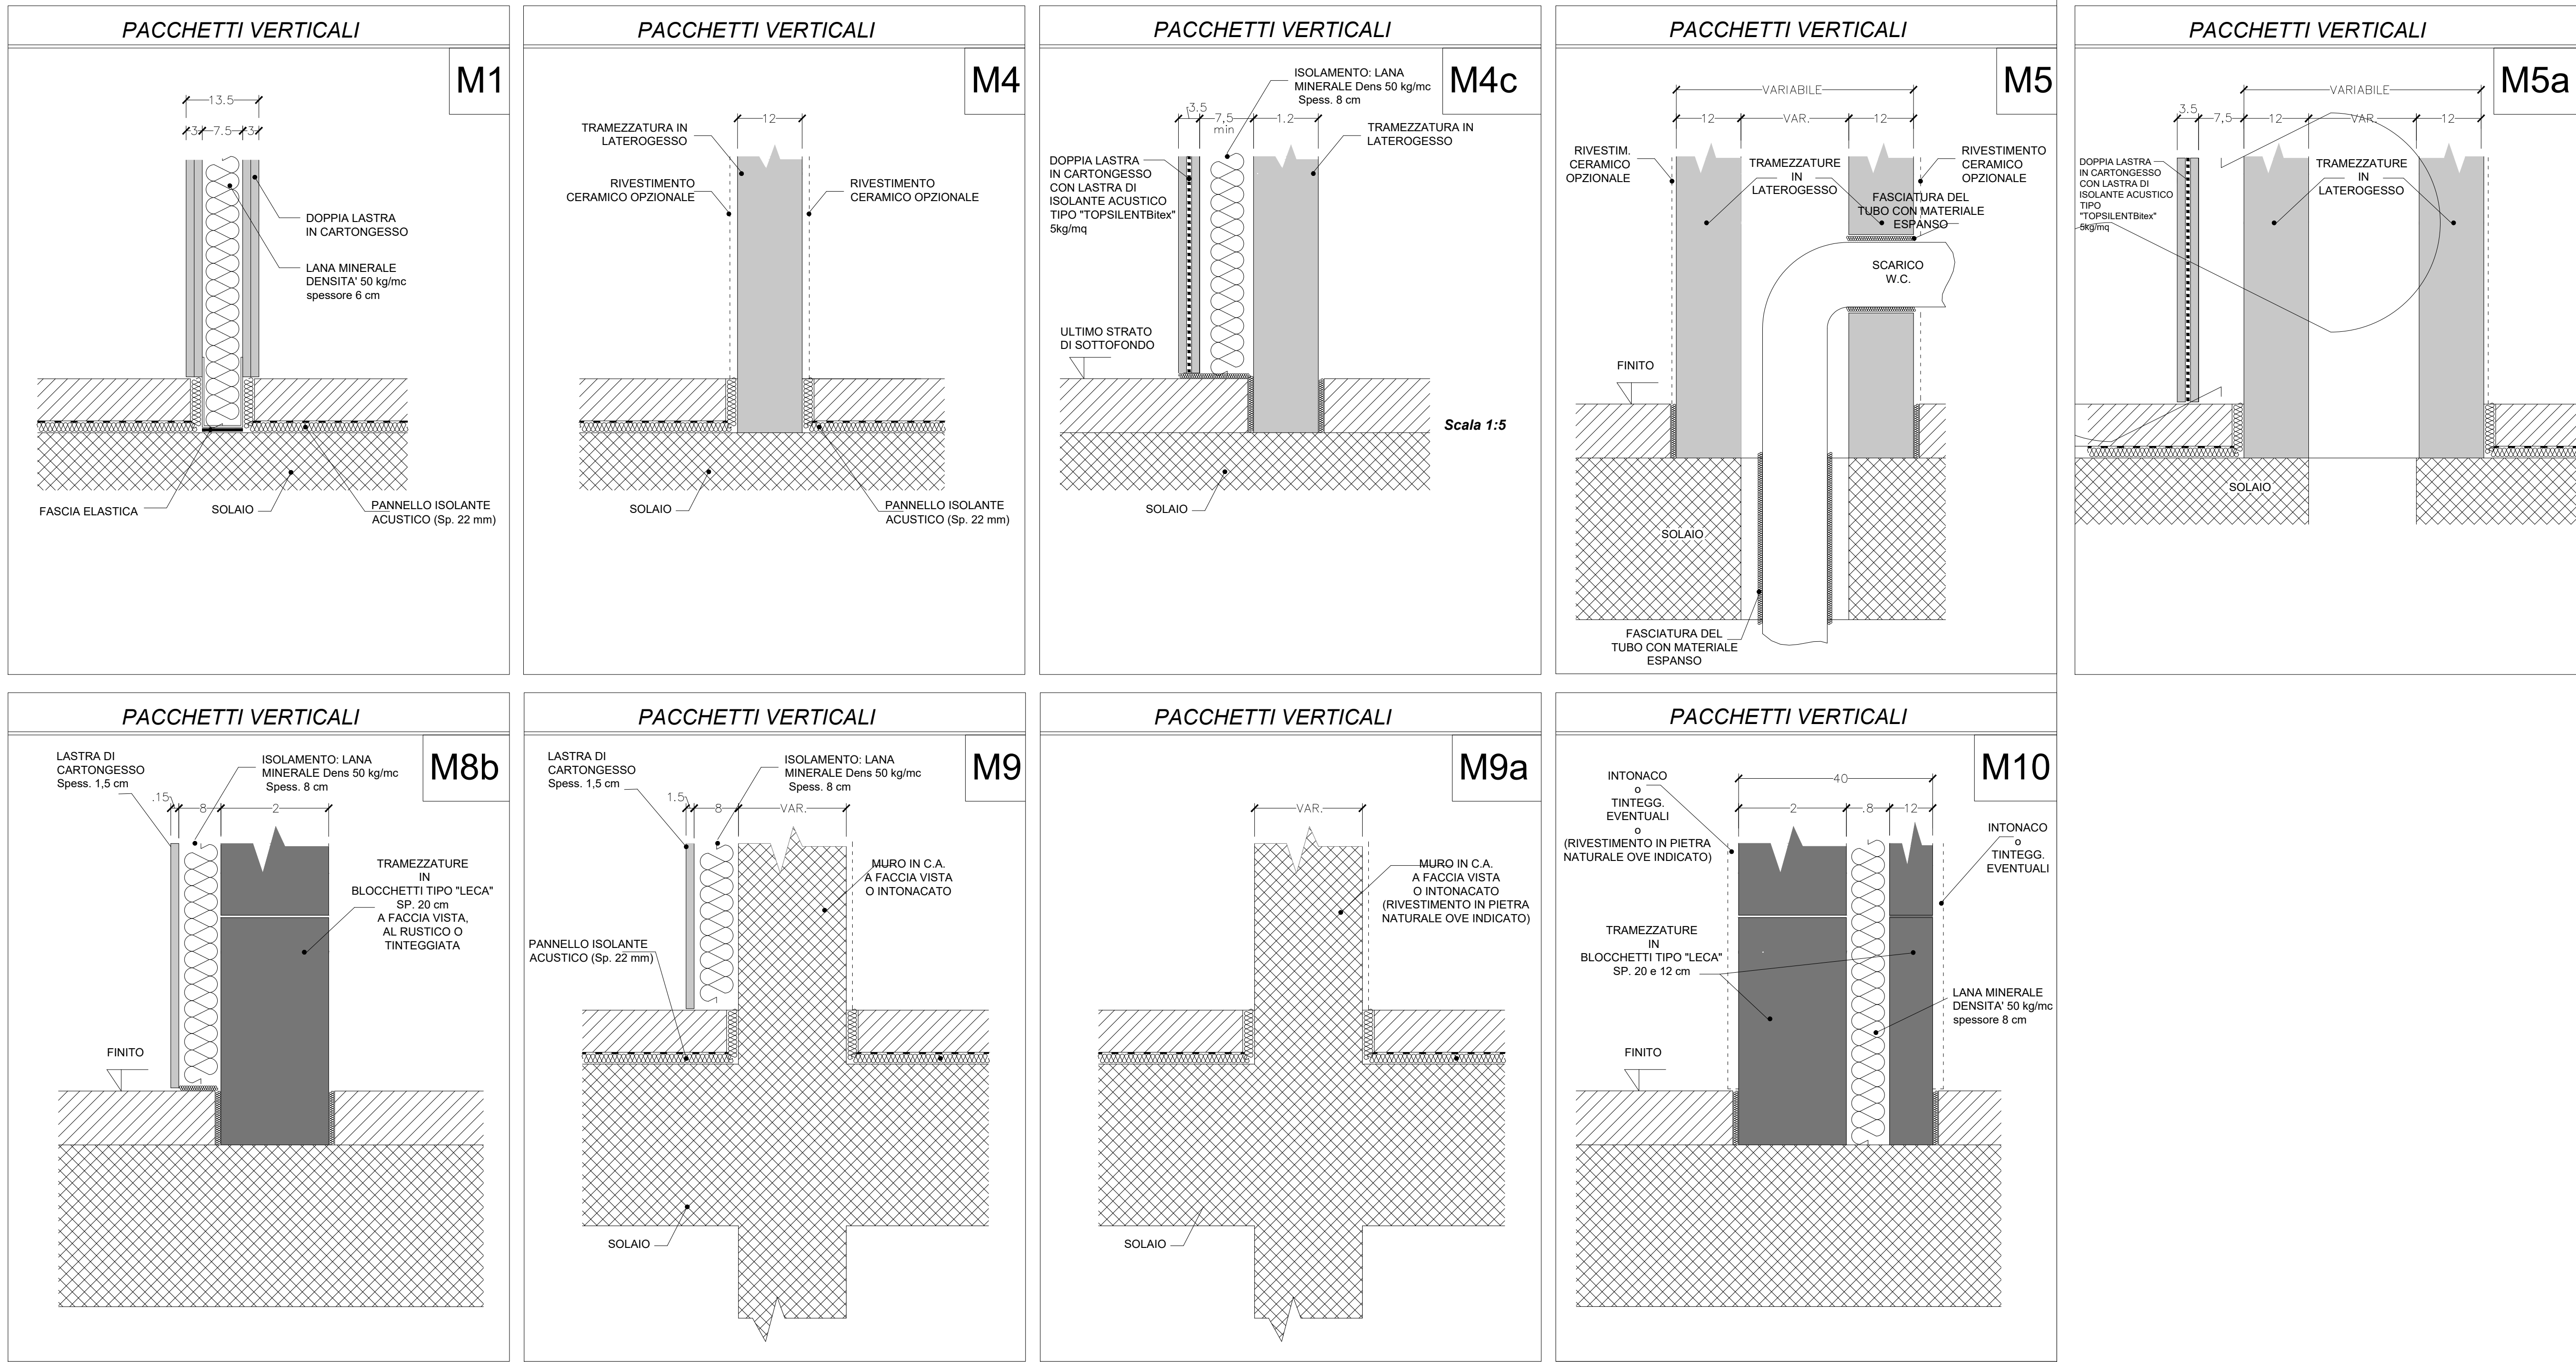

NOTA: TUTTI GLI ELEMENTI DI TRACCIAMENTO SONO RIFERITI AGLI ASSI DELLE COLONNE

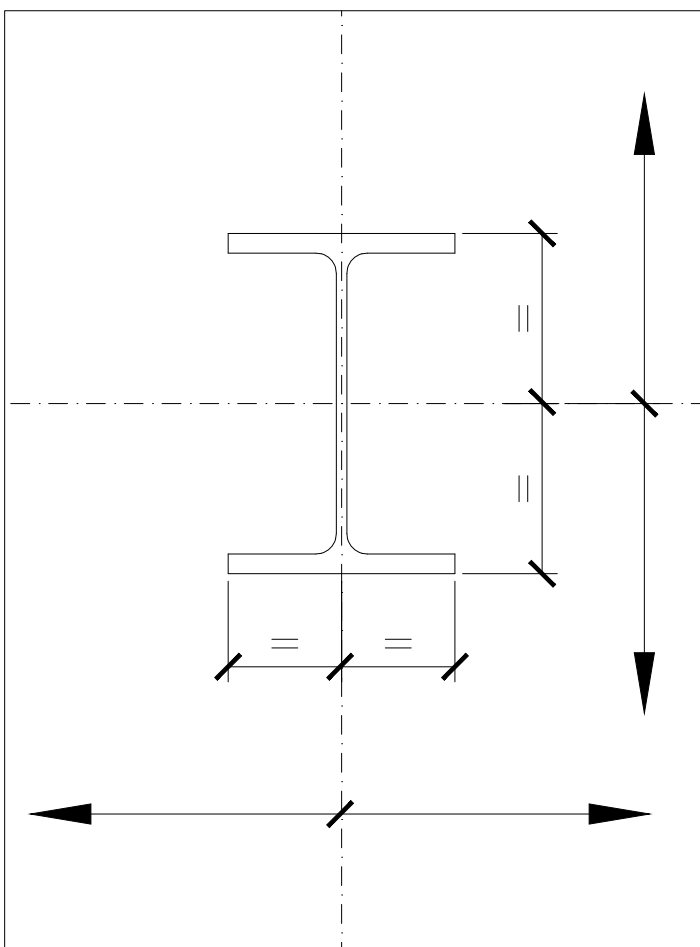

N° 10 TORRETTE DA INCASSO A SCOMPARSA

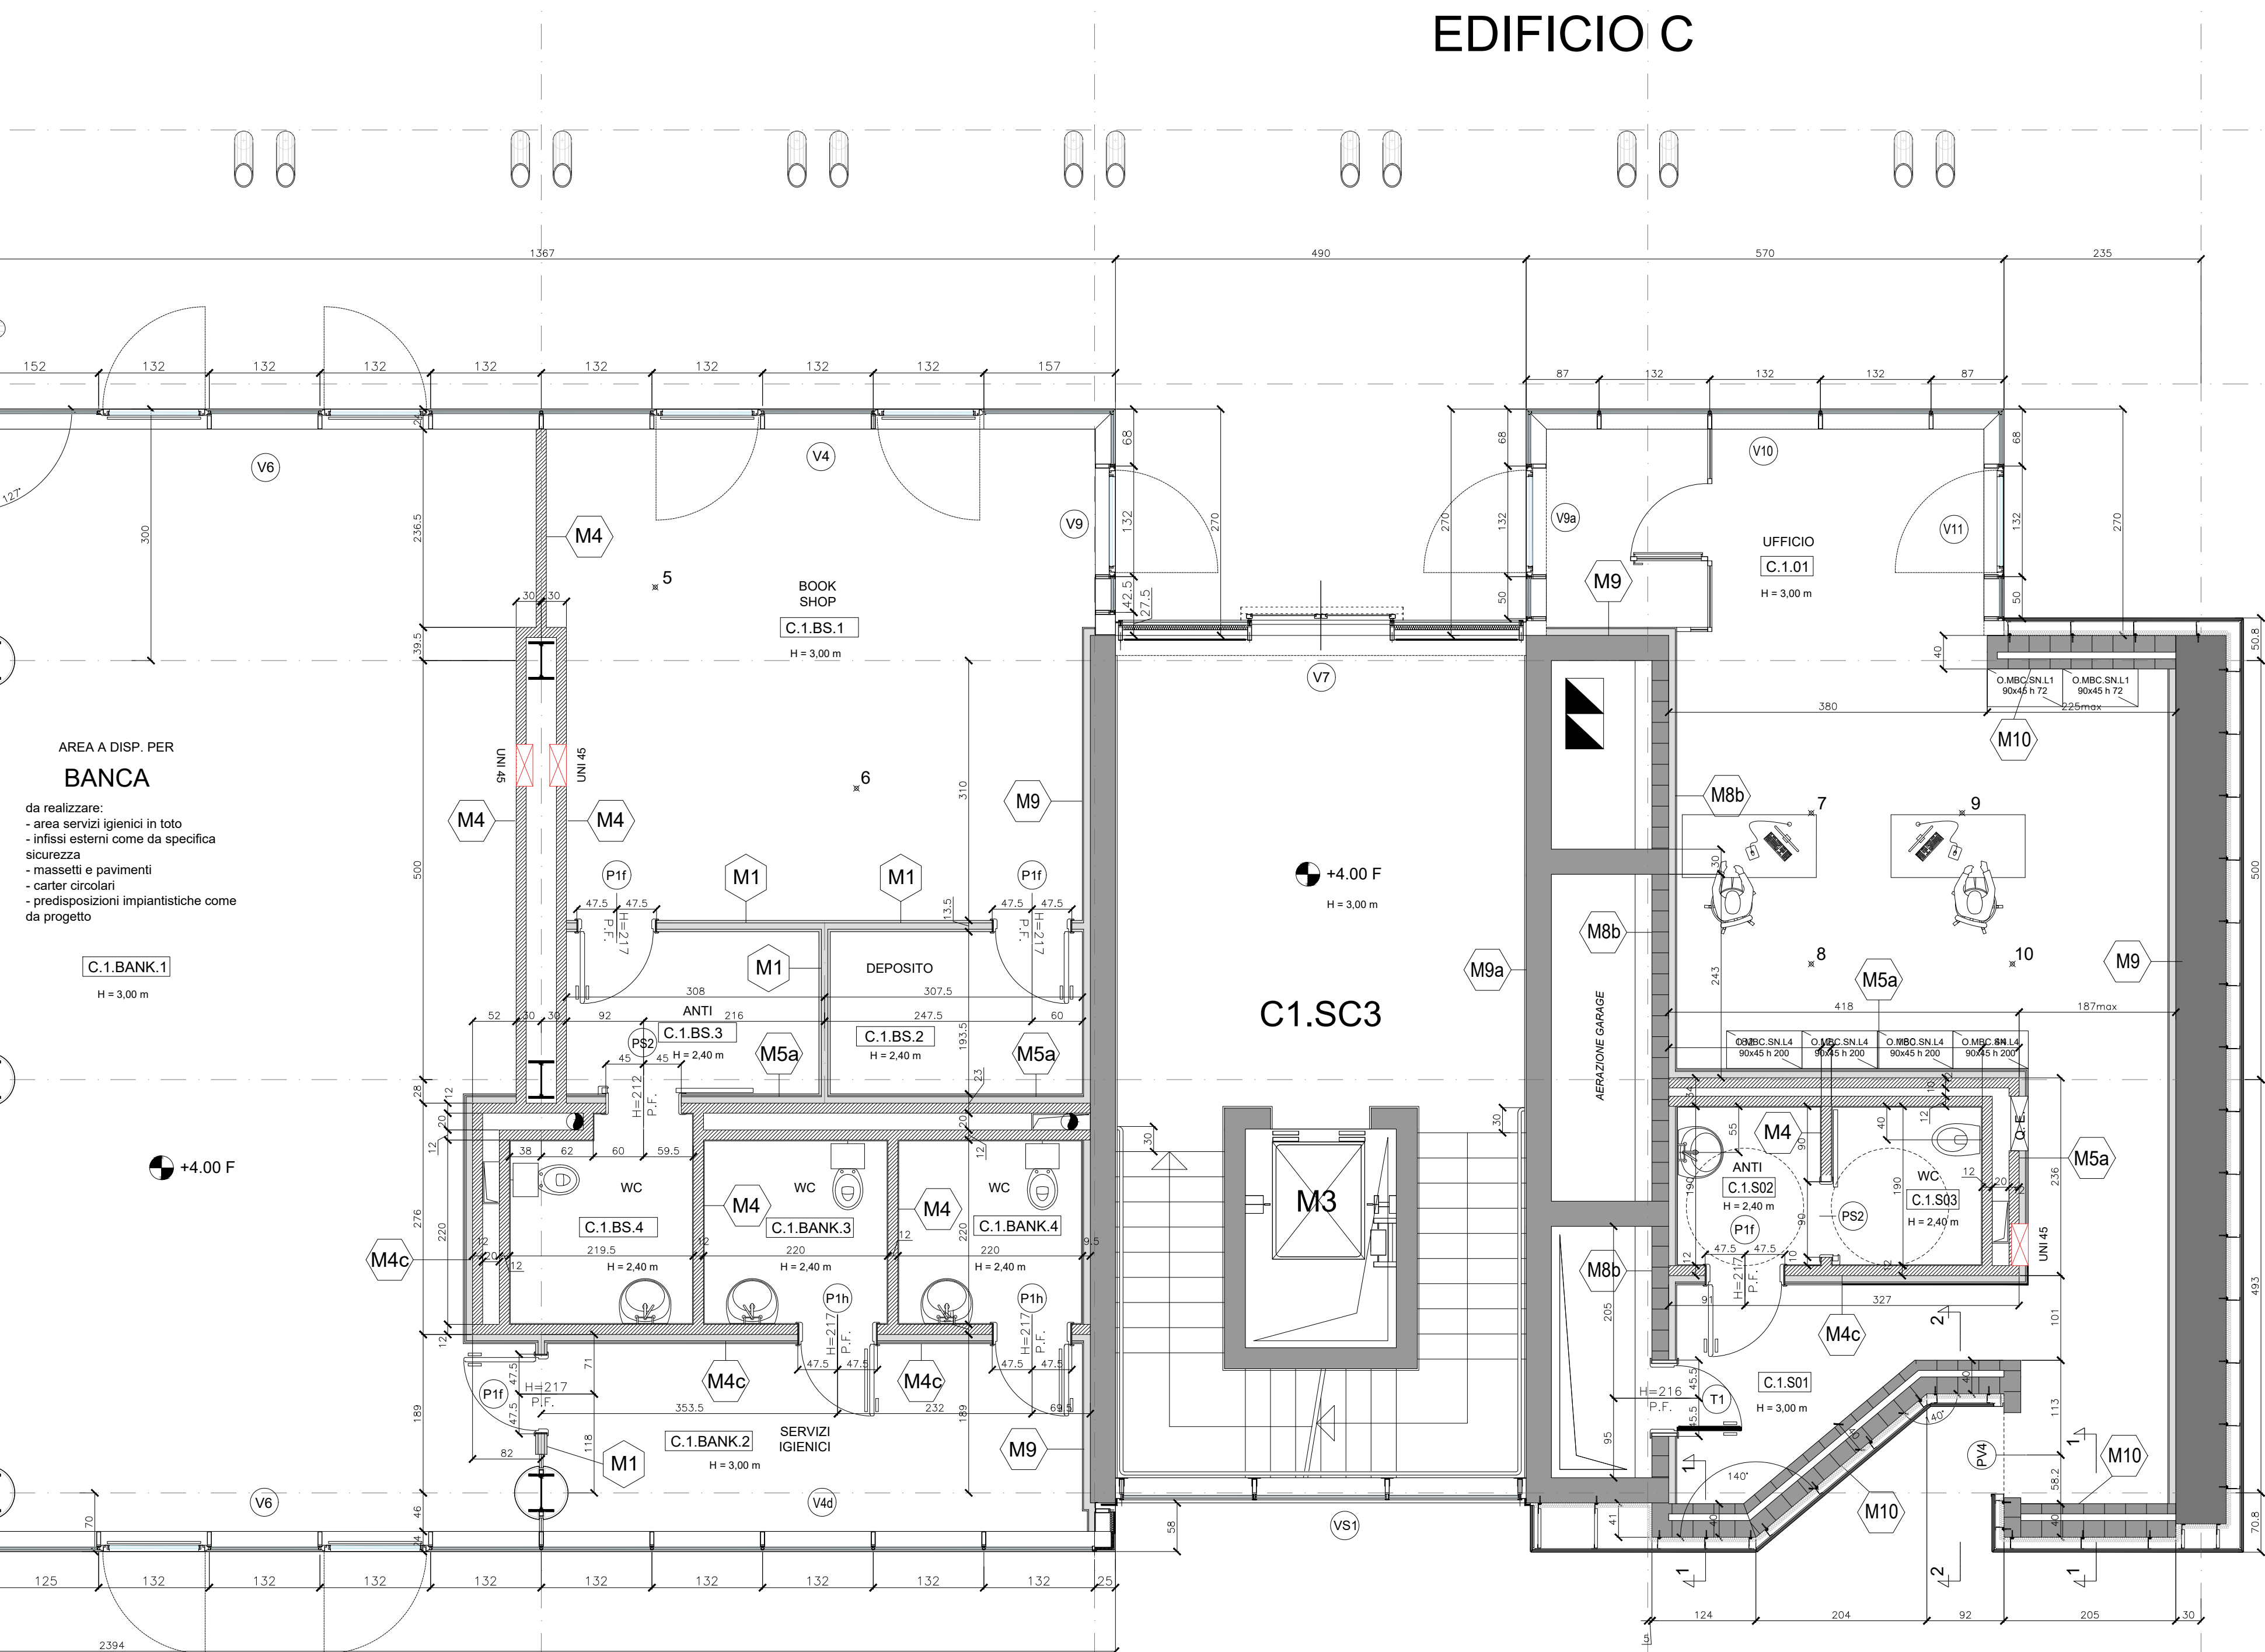

UNIVERSITA' DEGLI STUDI - ROMA TOR VERGATA

Affidamento in concessione di raggruppamento d'impresa
con capogruppo e mandataria VIANINI LAVORI S.p.A.
(convenzione 23 ottobre 1987 - rep. 121)

TOR VERGATA Soc. Consortile a r.l. Società costituita ai sensi art.23/bis Legge 584/77
La TOR VERGATA Soc. Consortile a r.l. è costituita tra le imprese:
CAPOGRUPPO E MANDATARIA DEL R.T.I. VIANINI LAVORI S.p.A. - CONSORZIO COOP. COSTRUZIONI - IMPRESA
PIZZAROTTI & C. S.p.A. - ITALIANA COSTRUZIONI S.p.A. - S.A.C. SOCIETA' APPALTI COSTRUZIONI S.p.A. - AQUILUA
S.p.A. - DILCOS S.p.A. - TIERRE S.r.l. - G&C DI STEFANO S.r.l. - COSTRUZIONI CIVILI COMMERCIALI S.p.A.

RESPONSABILE UNICO DEL PROCEDIMENTO:

COORDINAMENTO:

PROGETTO ARCHITETTONICO RETTORATO:

PROGETTO STRUTTURE RETTORATO:

PROGETTO IMPIANTI RETTORATO (ELETTRICI):

PROGETTO IMPIANTI RETTORATO (MECCANICI):

PROGETTO IMPIANTI MACROAREA QUORUP:

CONSULENTE PER LA SICUREZZA:

CONSULENTE PER L'ACUSTICA:

CONSULENTE PER L'AMBIENTE:

prof. arch. Rodolfo Maria Striolo

U.T. Concessionaria

U.T. Concessionaria (ing. R. Sarti - arch. M. Alessandrini)

INGE.CO (prof. ing. F. Sylos Labini)

AG&C Associati S.r.l. (ing. L. Abosinelli)

CPA (ing. F. Tassi)

AG&C Associati S.r.l. (ing. L. Abosinelli)

ing. M. Terzitta (Rettorato)

geom. M. Mercuri (Macroarea G.)

ing. A. Pettinari

arch. F. Fabrizi

5 febbraio 2017

Emissione As Built

DATA	DESCRIZIONE	DS	CT	CS	DT	UNIVERSITA'
						APPROVAZIONE

EDIFICIO DEL RETTORATO - PRIMO STRALCIO

AS-BUILT ARCHITETTONICO

EDIFICI "B" e "C"

Pianta Livello +1 (quota +4.00)

C.E.D.

520314-as

TITOLO

CAT.OP.

SCALA

1:50

FORMATO

A0

STATO

As Built

FOLIO