
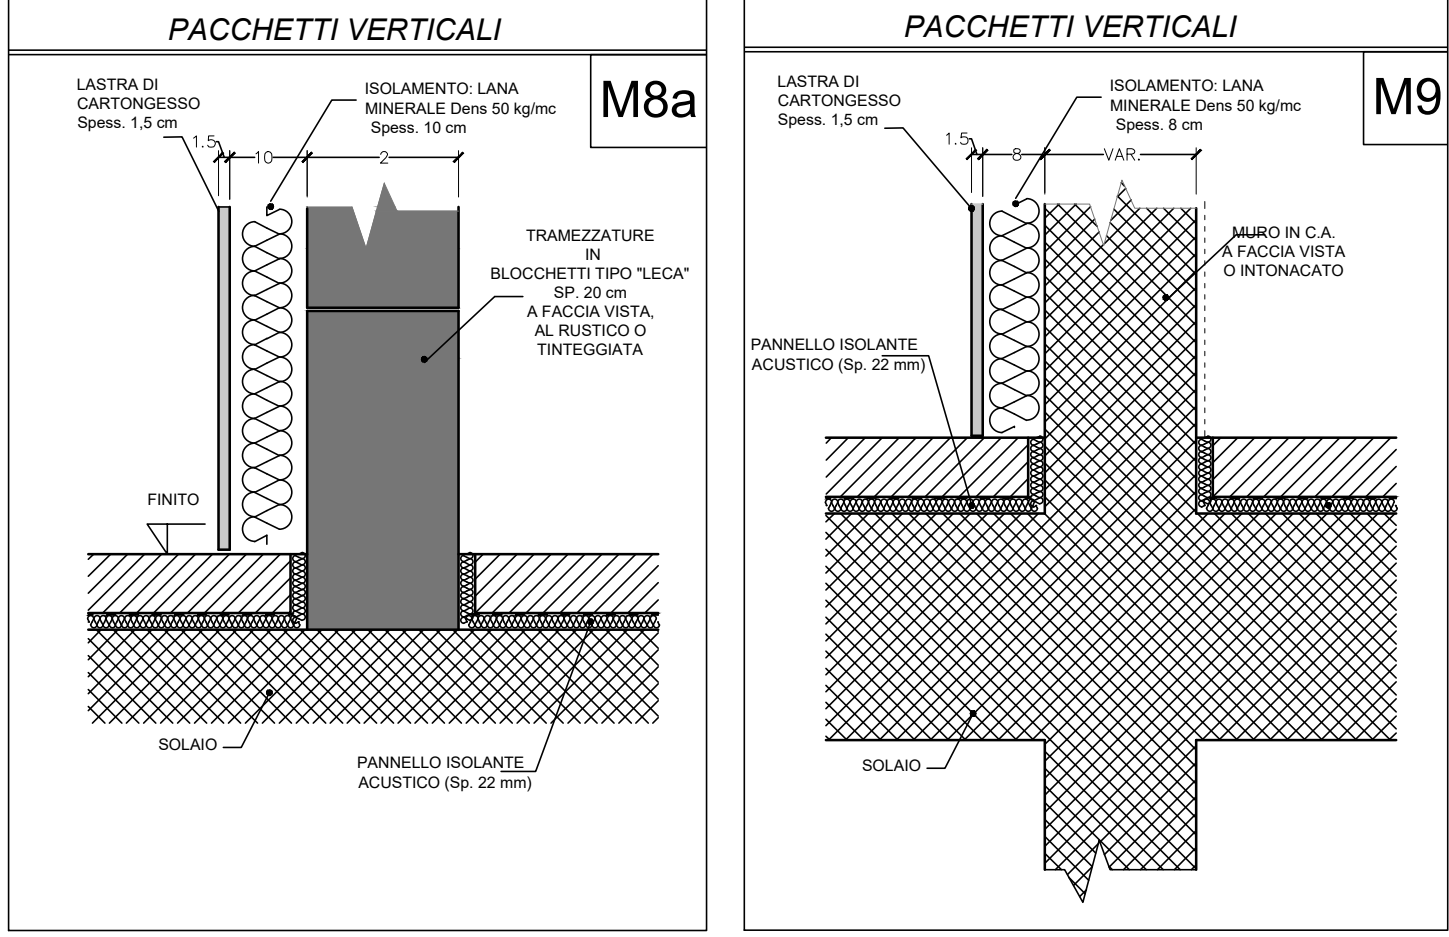


PIANTA LIVELLO 2 (+8.50f)

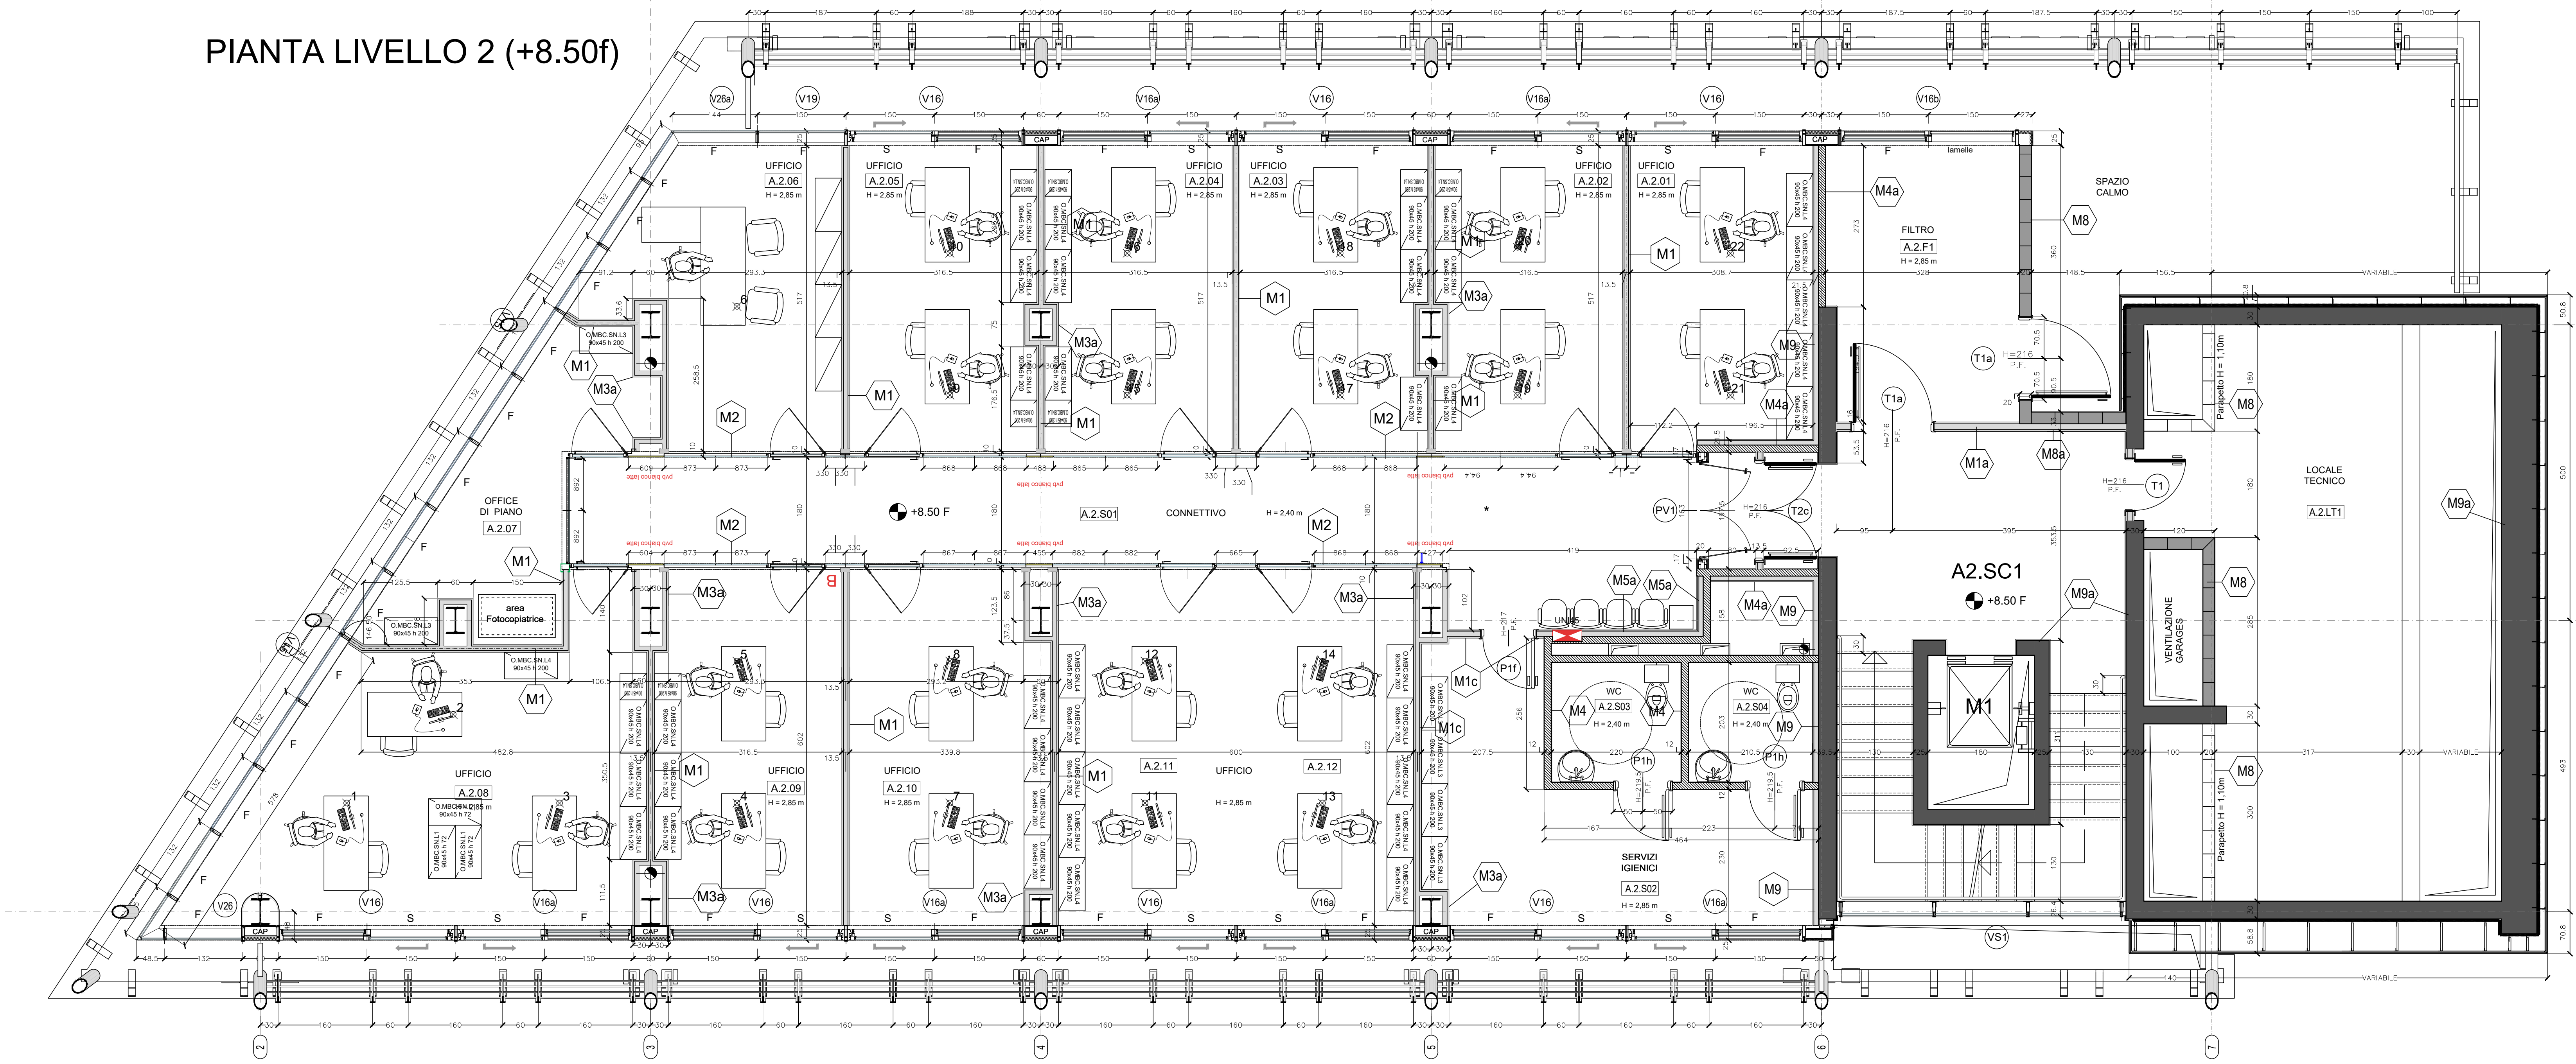

N° 22 TORRETTE DA INCASSO A SCOMPARSA

UNIVERSITA' DEGLI STUDI - ROMA TOR VERGATA

Affidamento in concessione al raggruppamento d'impres
con capogruppo e mandataria VIANINI LAVORI S.p.A.
(convenzione 23 ottobre 1987 - rep. 121)

TOR VERGATA Soc. Consortile a r.l. Societa' costituita ai sensi art.23/bis Legge 584/77
La TOR VERGATA Soc. Consortile a r.l. e' costituita tra le imprese:
CAPOGRUPPO E MANDATARIA DEL R.T.I. VIANINI LAVORI S.p.A. - CONSORZIO COOP. COSTRUZIONI - IMPRESA
PIZZAROTTI & C. S.p.A. - ITALIANA COSTRUZIONI S.p.A. - S.A.C. SOCIETA' APPALTI COSTRUZIONI S.p.A. - AQUILAIA
S.p.A. - DILCOS S.p.A. - TIERRE S.r.l. - G&G. DI STEFANO S.r.l. - COSTRUZIONI CIVIL COMMERCIALI S.p.A.

- RESPONSABILE UNICO DEL PROCEDIMENTO: prof. arch. Rodolfo Maria Strollo
- COORDINAMENTO: U.T. Concessionaria
- PROGETTO ARCHITETTONICO RETTORATO: U.T. Concessionaria (ing. R.Santi - arch. M.Alessandrini)
- PROGETTO STRUTTURE RETTORATO: IN.GE.CO (prof. ing. F. Sylos Labini)
- PROGETTO IMPIANTI RETTORATO (ELETTRICO): AG&C Associati S.r.l. (ing. L. Abosinelli)
- PROGETTO IMPIANTI RETTORATO (MECCANICO): CFA (ing. F. Tasca)
- PROGETTO IMPIANTI MACROAREA GIURISP.: AG&C Associati S.r.l. (ing. L. Abosinelli)
- CONSULENTI PER LA SICUREZZA: ing. M. Terzitta (Rettorato)
- CONSULENTE PER L'ACUSTICA: geom. M. Mercuri (Macroarea G.)
- CONSULENTE PER L'AMBIENTE: ing. A. Pettinari
- CONSULENTE PER L'AMBIENTE: arch. F. Fabrizi

DATA	DESCRIZIONE	DIS	CT	CS	DT	UNIVERSITA'
02 Febbraio 2017	Emissione As Built					
APPROVAZIONI						

EDIFICIO DEL RETTORATO - Primo Stralcio			
AS-BUILT			
520303-as	TITOLO		
	EDIFICIO "A"		
	Pianta Livello +2 (quota +8.50)		
	CAT.OP.	N. DISEGNO	DERIVATO DA
			STATO
			As Built
			FOGLIO

