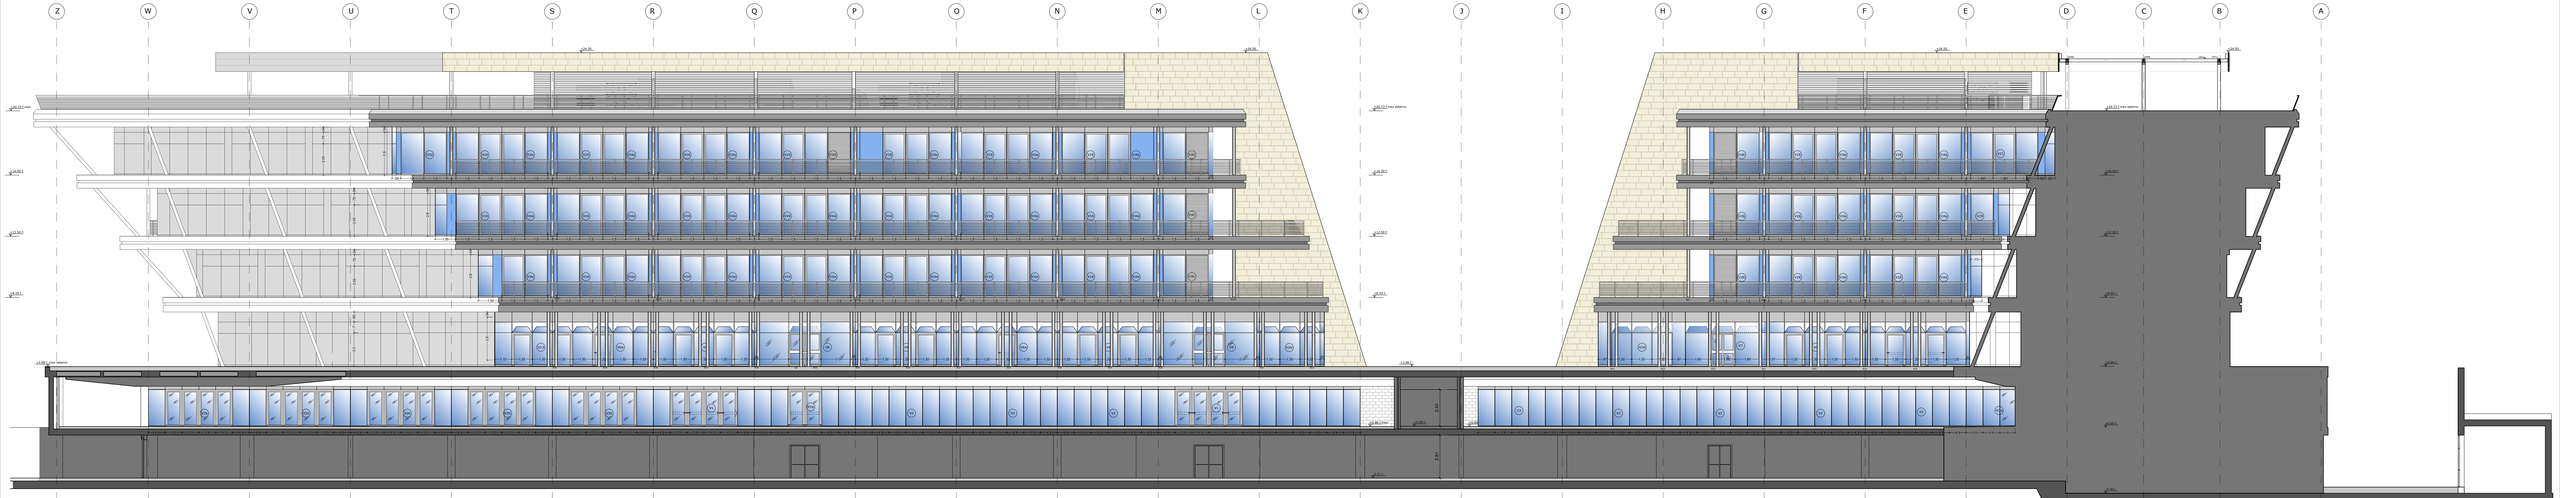

EDIFICIO D - Interno

Scala 1:100

EDIFICIO C - Interno

PROSPETTO 2 - Interno

EDIFICIO B - Interno

Scala 1:100

EDIFICIO A - Interno

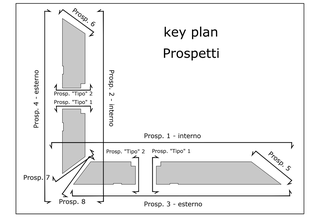

UNIVERSITA' DEGLI STUDI - ROMA
TOR VERGATA

Affidamento in concessione al raggruppamento d'imprese
con capogruppo e mandataria VIANINI LAVORI S.p.A.
(convenzione 23 ottobre 1987 – rep. 121)

TOR VERGATA Soc. Consortile a r.l. Società costituita ai sensi art.23/bis Legge 584/77
La TOR VERGATA Soc. Consortile a r.l. e' costituita tra le imprese:
CAPOGRUPPO E MANDATARIA DEL R.T.I. VIANINI LAVORI S.p.A. – CONSORZIO COOP. COSTRUZIONI – IMPRESA PIZZAROTTI & C. S.p.A. – ITALIANA COSTRUZIONI S.p.A. – S.A.C. SOCIETA' APPALTI COSTRUZIONI S.p.A. – AQUILAIA S.p.A. – D.CO.S. S.p.A. – TERME S.r.l. – G.&G. DI STEFANO S.r.l.– COSTRUZIONI CIVILI COMMERCIALI S.p.A.

– RESPONSABILE UNICO DEL PROCEDIMENTO:	prof. arch. Rodolfo Maria Strollo
– COORDINAMENTO :	U.T. Concessionaria
– PROGETTO ARCHITETTONICO RETTORATO:	U.T. Concessionaria (ing.R.Sarti - arch. M.Alessandrini)
– PROGETTO STRUTTURE RETTORATO:	IN.GE.CO (prof. ing. F. Sylos Labini)
– PROGETTO IMPIANTI RETTORATO (ELETTRICO):	AG&C Associati S.r.l. (ing. L. Abosimeli)
– PROGETTO IMPIANTI RETTORATO (MECCANICO):	CPA (ing. F. Tanca)
– PROGETTO IMPIANTI MACROAREA OURSP.:	AG&C Associati S.r.l. (ing. L. Abosimeli)
– CONSULENTE PER LA SICUREZZA :	ing. M. Tarzilla (Rettorato); geom. M. Mercuri (Macroarea G.)
– CONSULENTE PER L'ACUSTICA :	ing. A. Pettinari
– CONSULENTE PER L'AMBIENTE :	arch. F. Fabrizi

DATA	DESCRIZIONE	DIS	CT	CS	DT	UNIVERSITA' / APPROVAZIONI
0	Febbraio 2017 Emissione As Built					

EDIFICIO DEL RETTORATO - PRIMO STRALCIO

AS-BUILT ARCHITETTONICO

C.E.D. 520219-as

TITOLO: EDIFICI A-B-C-D
PROSPETTI INTERNI (facciate vetrate)

SCALA: 1:100
FORMATO: A0
STATO: As Built

CAT./OP.	N. DISEGNO	DERIVATO DA	FOGLIO